
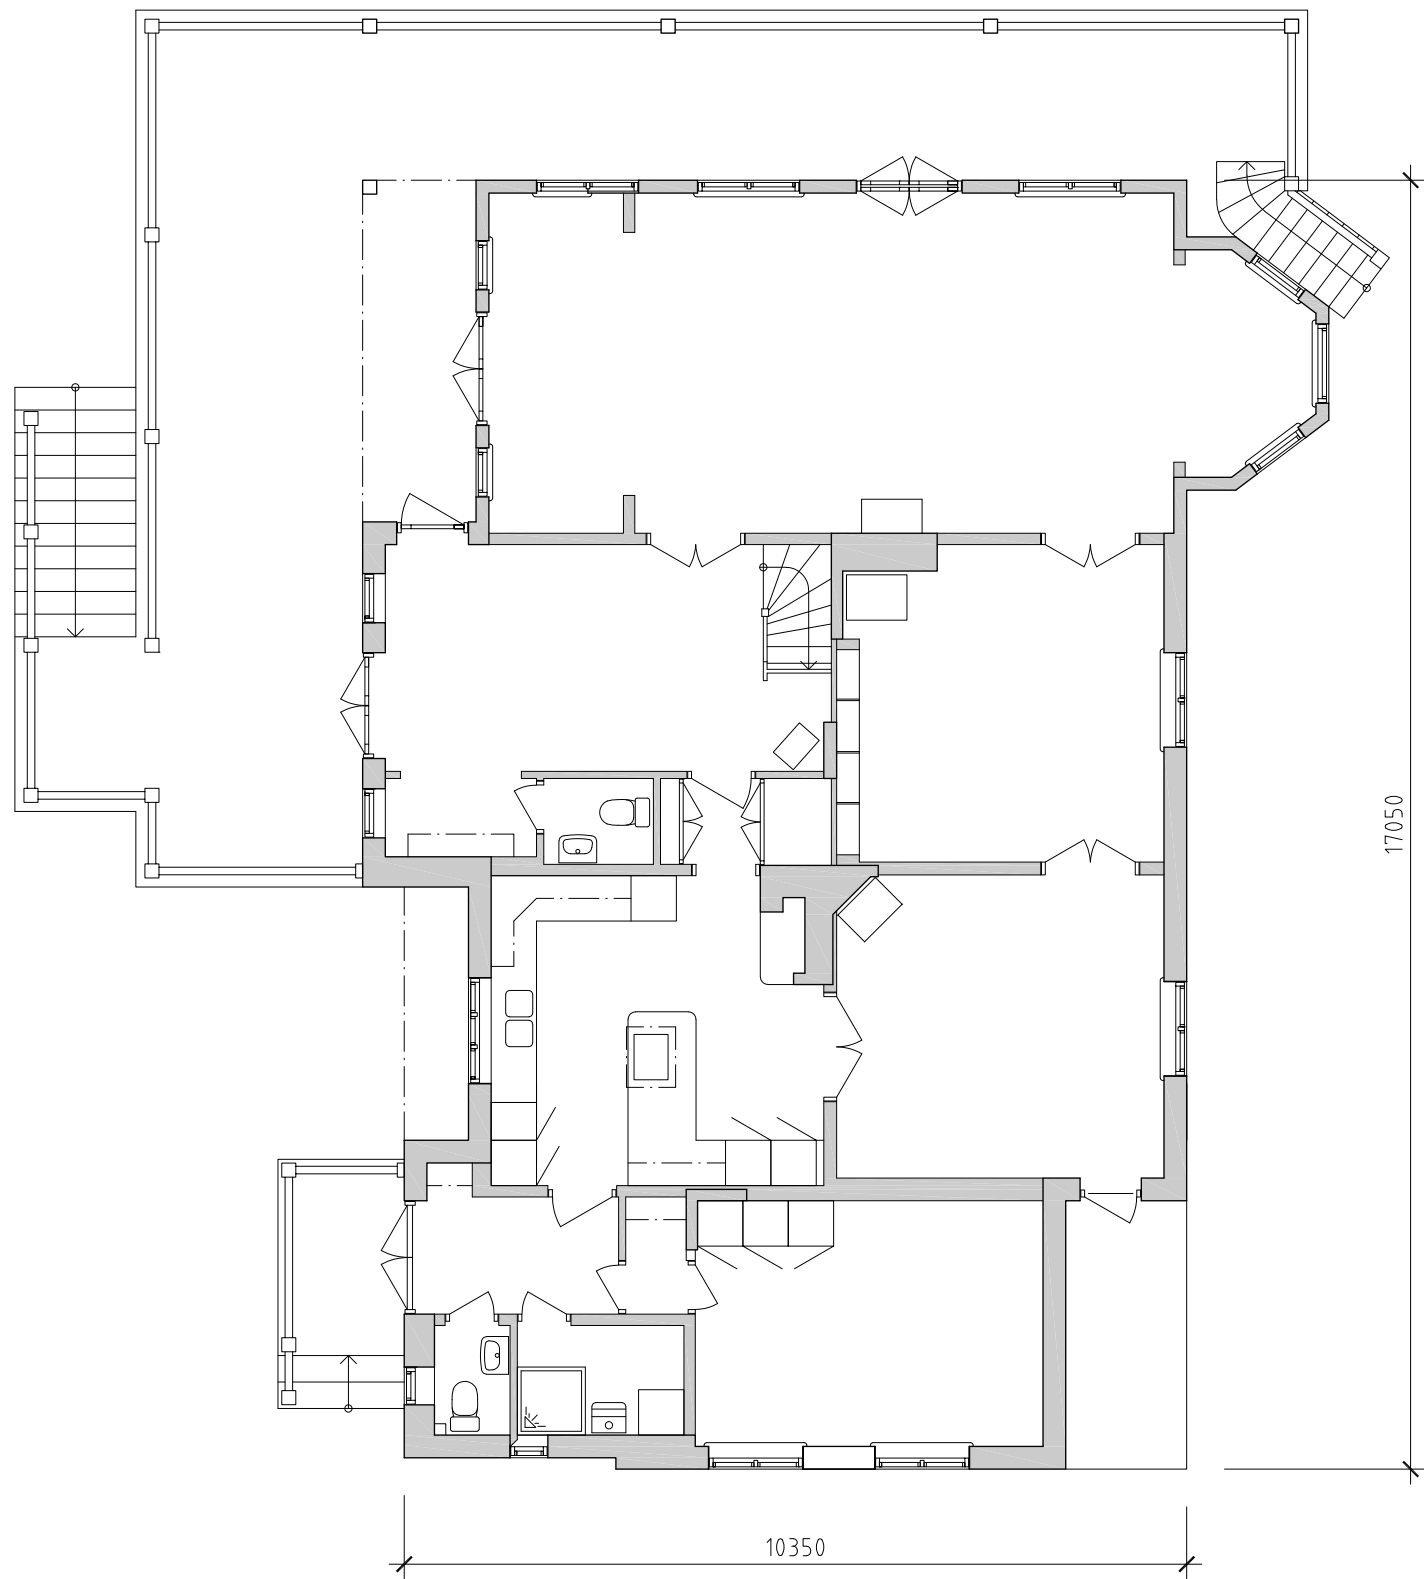


MARKPLAN

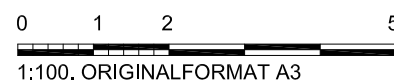

Byggprojektering  
**BPRP**  
Rolf Pettersson

Fatburs Kvarngata 20. 118 64 Stockholm  
070-658 77 68. rip@bprp.se



RELATIONSHANDLING

Villa Bråvalla  
Värmdö kommun


Markplan

SKALA: 1:100

|                    |                                |      |        |
|--------------------|--------------------------------|------|--------|
| A                  | ALTAN+DÖRR                     | RIP  | 110623 |
| BET                | ÄNDRING AVSER                  | SIGN | DATUM  |
| UPPDRAG NR         | HANDLAGGARE<br>Rolf Pettersson |      |        |
| RITAD AV<br>RIP    | ANSVARIG<br>R. Pettersson      |      |        |
| DATUM<br>040604    |                                |      |        |
| NUMMER<br>A300:101 | BET<br>A                       |      |        |

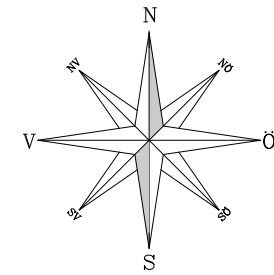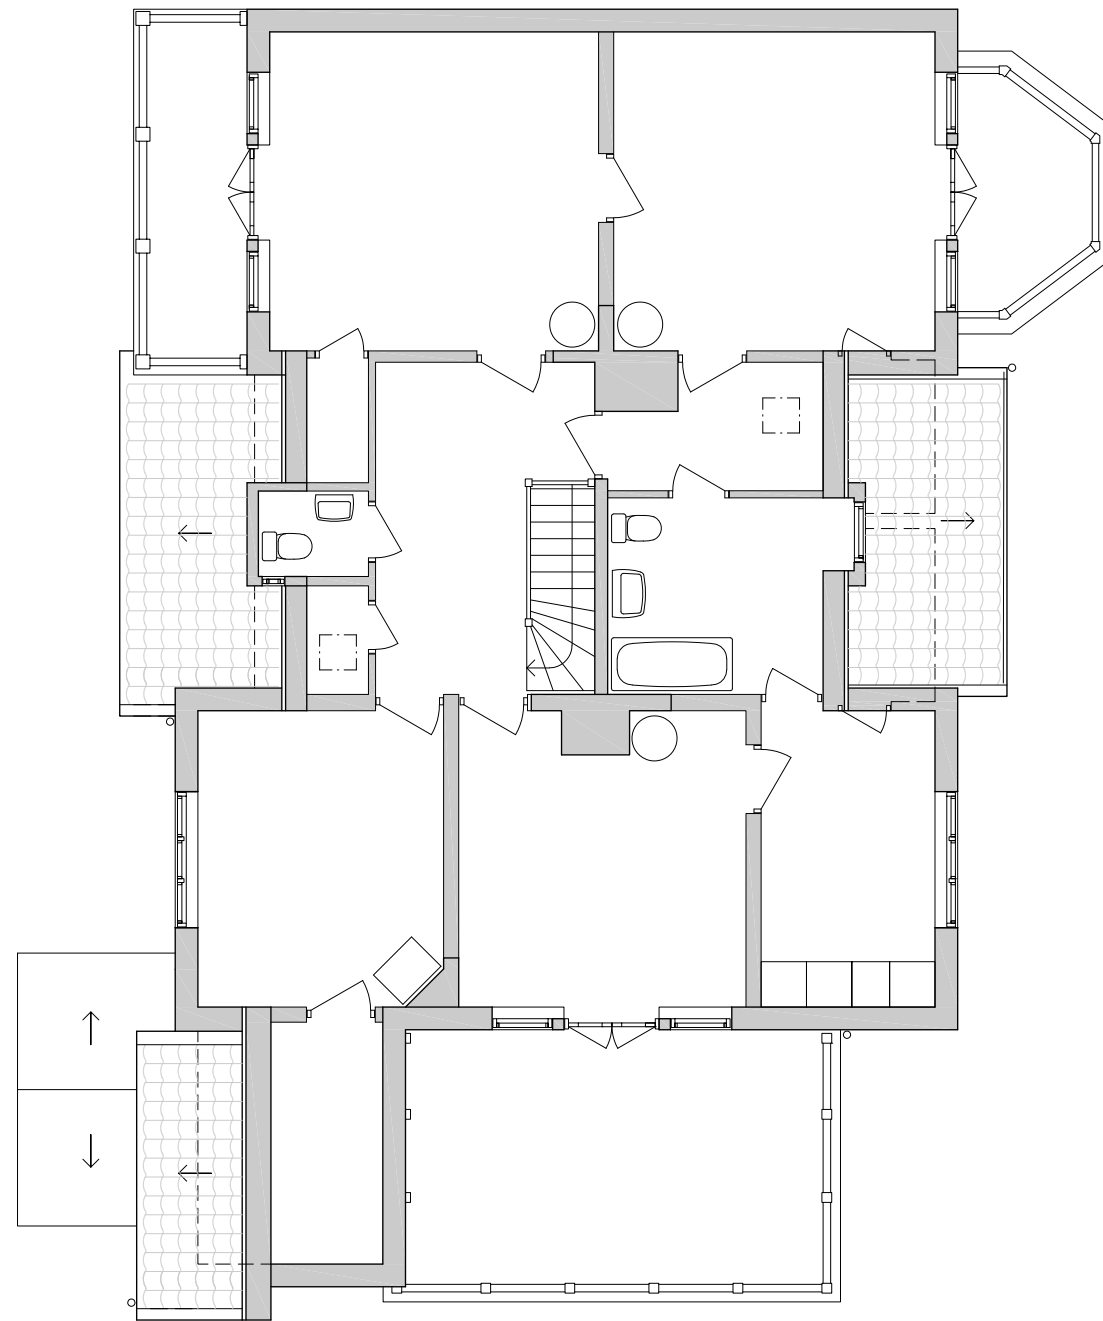

VÅNING 1 TR.

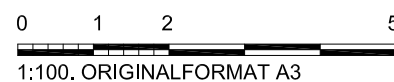

Byggprojektering  
**BPRP**  
Rolf Pettersson

Fatburs Kvarngata 20. 118 64 Stockholm  
070-658 77 68. rip@bprp.se



## RELATIONSHANDLING

**Villa Bråvalla**  
Värmdö kommun


Våning 1 tr.

SKALA: 1:100

| BET             | ÄNDRING AVSER                  | SIGN | DATUM |
|-----------------|--------------------------------|------|-------|
| UPPDRAG NR      | HANDLAGGARE<br>Rolf Pettersson |      |       |
| RITAD AV<br>RIP | ANSVARIG<br>R. Pettersson      |      |       |
| DATUM<br>040604 |                                |      |       |
| NUMMER          | A300:102                       |      | BET   |

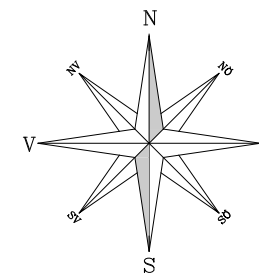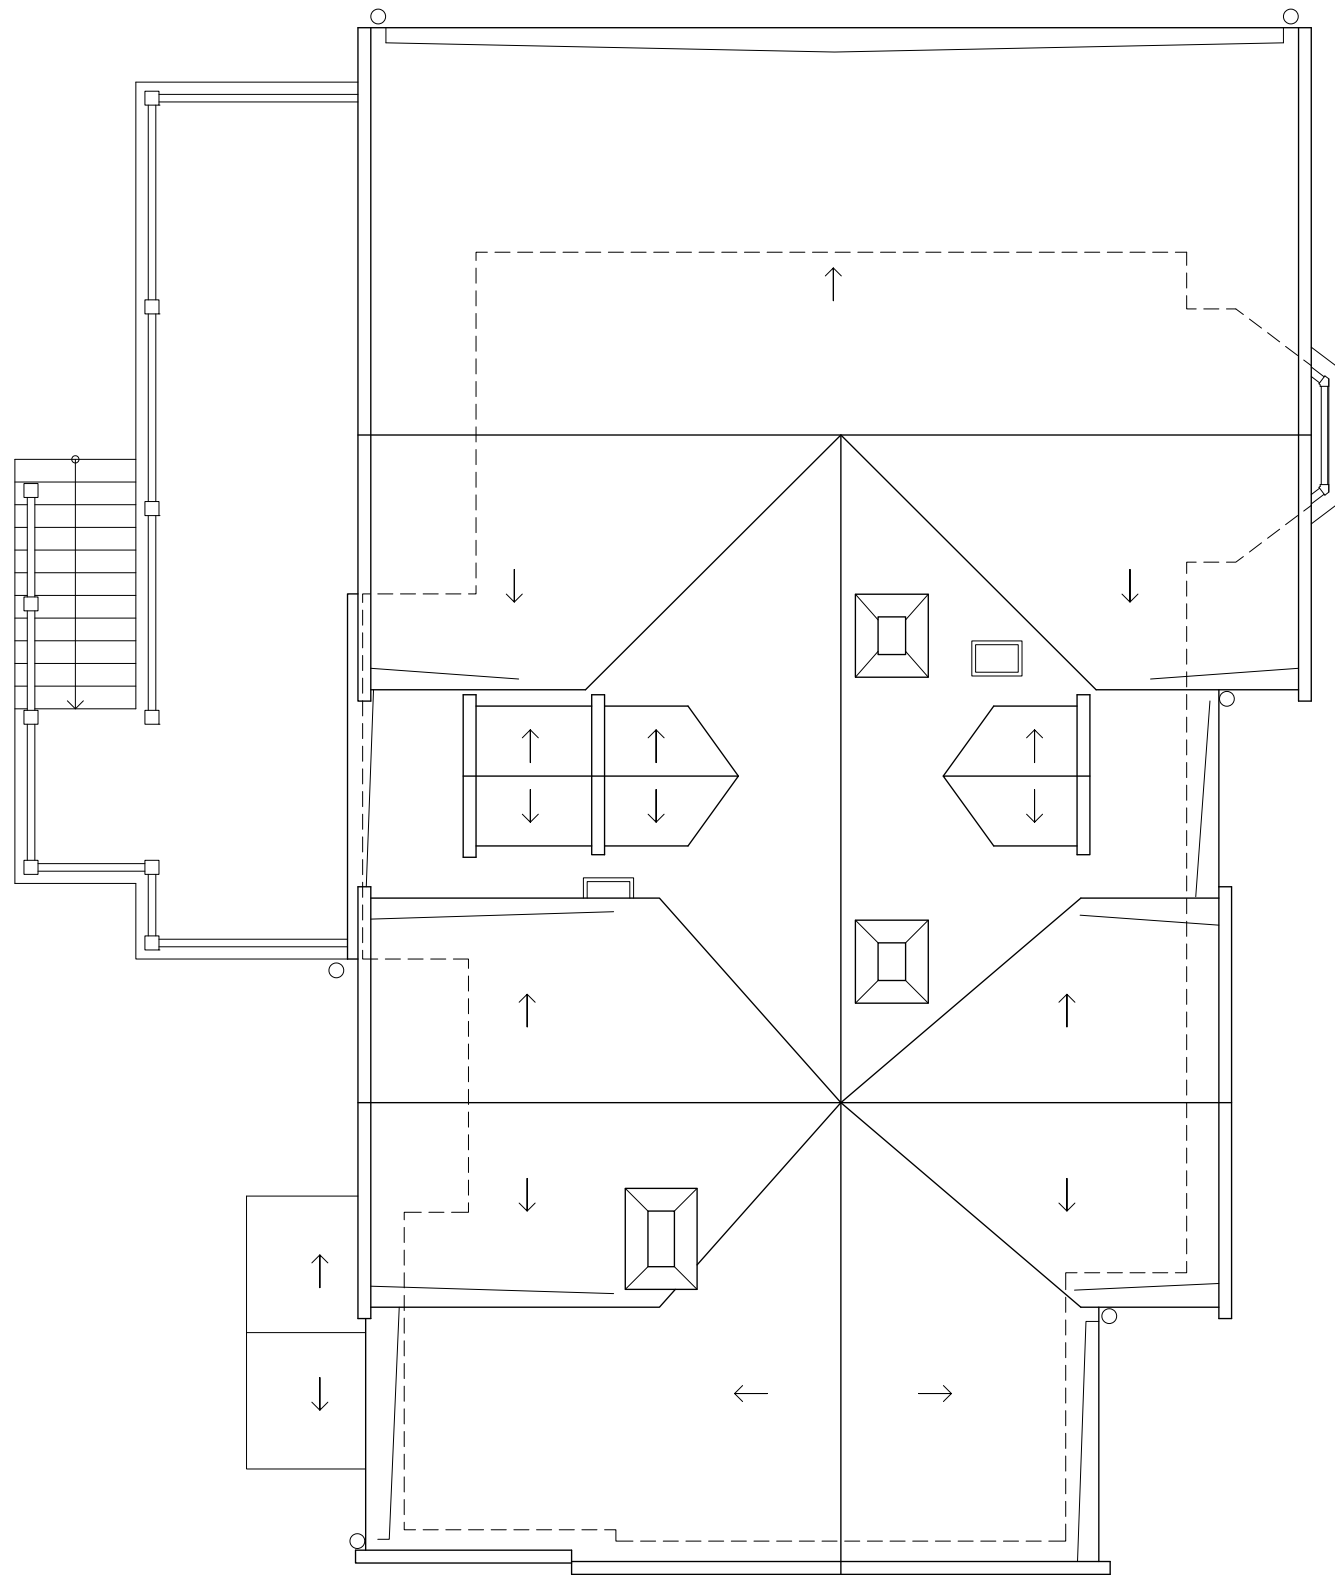

TAKPLAN

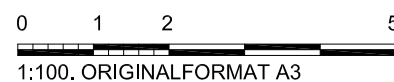

Byggprojektering  
**BPRP**  
Rolf Pettersson

Fatburs Kvarngata 20. 118 64 Stockholm  
070-658 77 68. rip@bprp.se

## RELATIONSHANDLING

**Villa Bråvalla**  
Värmdö kommun

TAKPLAN

SKALA: 1:100

| BET        | ÄNDRING AVSER   | SIGN | DATUM |
|------------|-----------------|------|-------|
| UPPDRAG NR | HANDLAGGARE     |      |       |
|            | Rolf Pettersson |      |       |
| RITAD AV   | ANSVARIG        |      |       |
| RIP        | R. Pettersson   |      |       |
| DATUM      |                 |      |       |
| 040604     |                 |      |       |
| NUMMER     |                 |      |       |
| A300:103   |                 |      |       |
|            |                 |      | BET   |



FASAD MOT ÖSTER

0 1 2 5  
1:100. ORIGINALFORMAT A3

Byggprojektering  
**BPRP**  
Rolf Pettersson

Fatburs Kvarngata 20. 118 64 Stockholm  
070-658 77 68. rip@bprp.se


## RELATIONSHANDLING

**Villa Bråvalla**  
Värmdö kommun

Fasad mot öster

SKALA: 1:100

| BET        | ÄNDRING AVSER   | SIGN | DATUM |
|------------|-----------------|------|-------|
| UPPDRAG NR | HANDLAGGARE     |      |       |
|            | Rolf Pettersson |      |       |
| RITAD AV   | ANSVARIG        |      |       |
| RIP        | R. Pettersson   |      |       |
| DATUM      |                 |      |       |
| 040604     |                 |      |       |
| NUMMER     |                 |      |       |
| A300:151   |                 |      |       |
|            |                 |      | BET   |

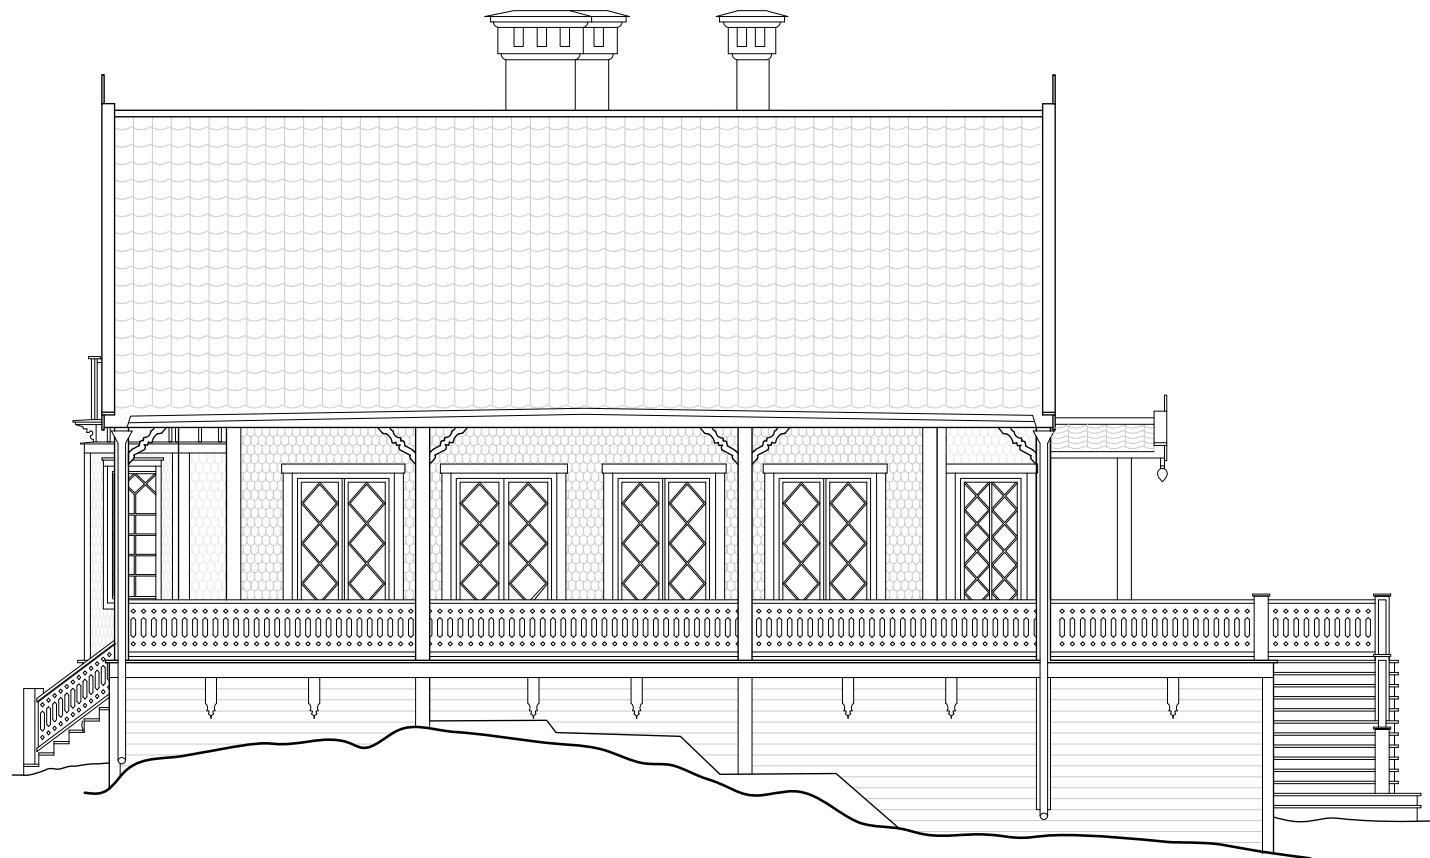

FASAD MOT NORR

0 1 2 5  
1:100. ORIGINALFORMAT A3

Byggprojektering  
**BPRP**  
Rolf Pettersson

Fatburs Kvarngata 20. 118 64 Stockholm  
070-658 77 68. rip@bprp.se


## RELATIONSHANDLING

**Villa Bråvalla**  
Värmdö kommun

Fasad mot Norr

SKALA: 1:100

| BET                | ÄNDRING AVSER                  | SIGN | DATUM |
|--------------------|--------------------------------|------|-------|
| UPPDRAG NR         | HANDLAGGARE<br>Rolf Pettersson |      |       |
| RITAD AV<br>RIP    | ANSVARIG<br>R. Pettersson      |      |       |
| DATUM<br>040604    |                                |      |       |
| NUMMER<br>A300:152 | BET                            |      |       |

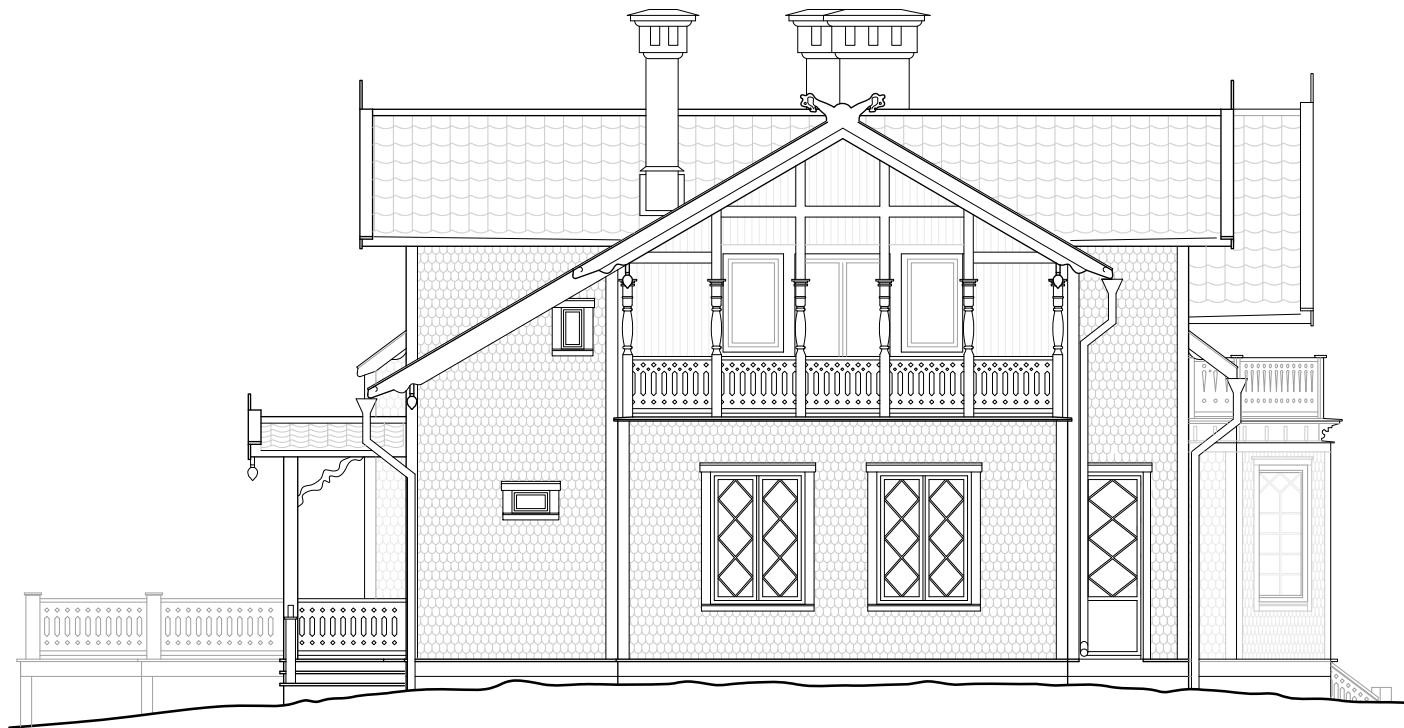

FASAD MOT SÖDER



Byggprojektering

**BPRP**

Rolf Pettersson

Fatburs Kvarngata 20. 118 64 Stockholm

070-658 77 68. rip@bprp.se

RELATIONSHANDLING

Villa Bråvalla  
Värmdö kommun


Fasad mot Söder

SKALA: 1:100

|            |                 |      |        |
|------------|-----------------|------|--------|
| A          | ALTAN+DÖRR      | RIP  | 110623 |
| BET        | ÄNDRING AVSER   | SIGN | DATUM  |
| UPPDRAG NR | HANDLAGGARE     |      |        |
|            | Rolf Pettersson |      |        |
| RITAD AV   | ANSVARIG        |      |        |
| RIP        | R. Pettersson   |      |        |
| DATUM      |                 |      |        |
| 040604     |                 |      |        |
| NUMMER     |                 |      | BET    |
| A300:153   |                 |      | A      |



FASAD MOT VÄSTER

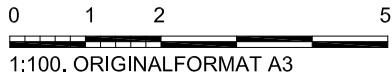

Byggprojektering  
**BPRP**  
Rolf Pettersson  
Fatburs Kvarngata 20. 118 64 Stockholm  
070-658 77 68. rip@bprp.se

RELATIONSHANDLING

Villa Bråvalla  
Värmdö kommun

Fasad mot Väster

SKALA: 1:100

| BET             | ÄNDRING AVSER                  | SIGN | DATUM |
|-----------------|--------------------------------|------|-------|
| UPPDRAG NR      | HANDLAGGARE<br>Rolf Pettersson |      |       |
| RITAD AV<br>RIP | ANSVARIG<br>R. Pettersson      |      |       |
| DATUM<br>040604 |                                |      |       |
| NUMMER          | A300:154                       |      | BET   |