
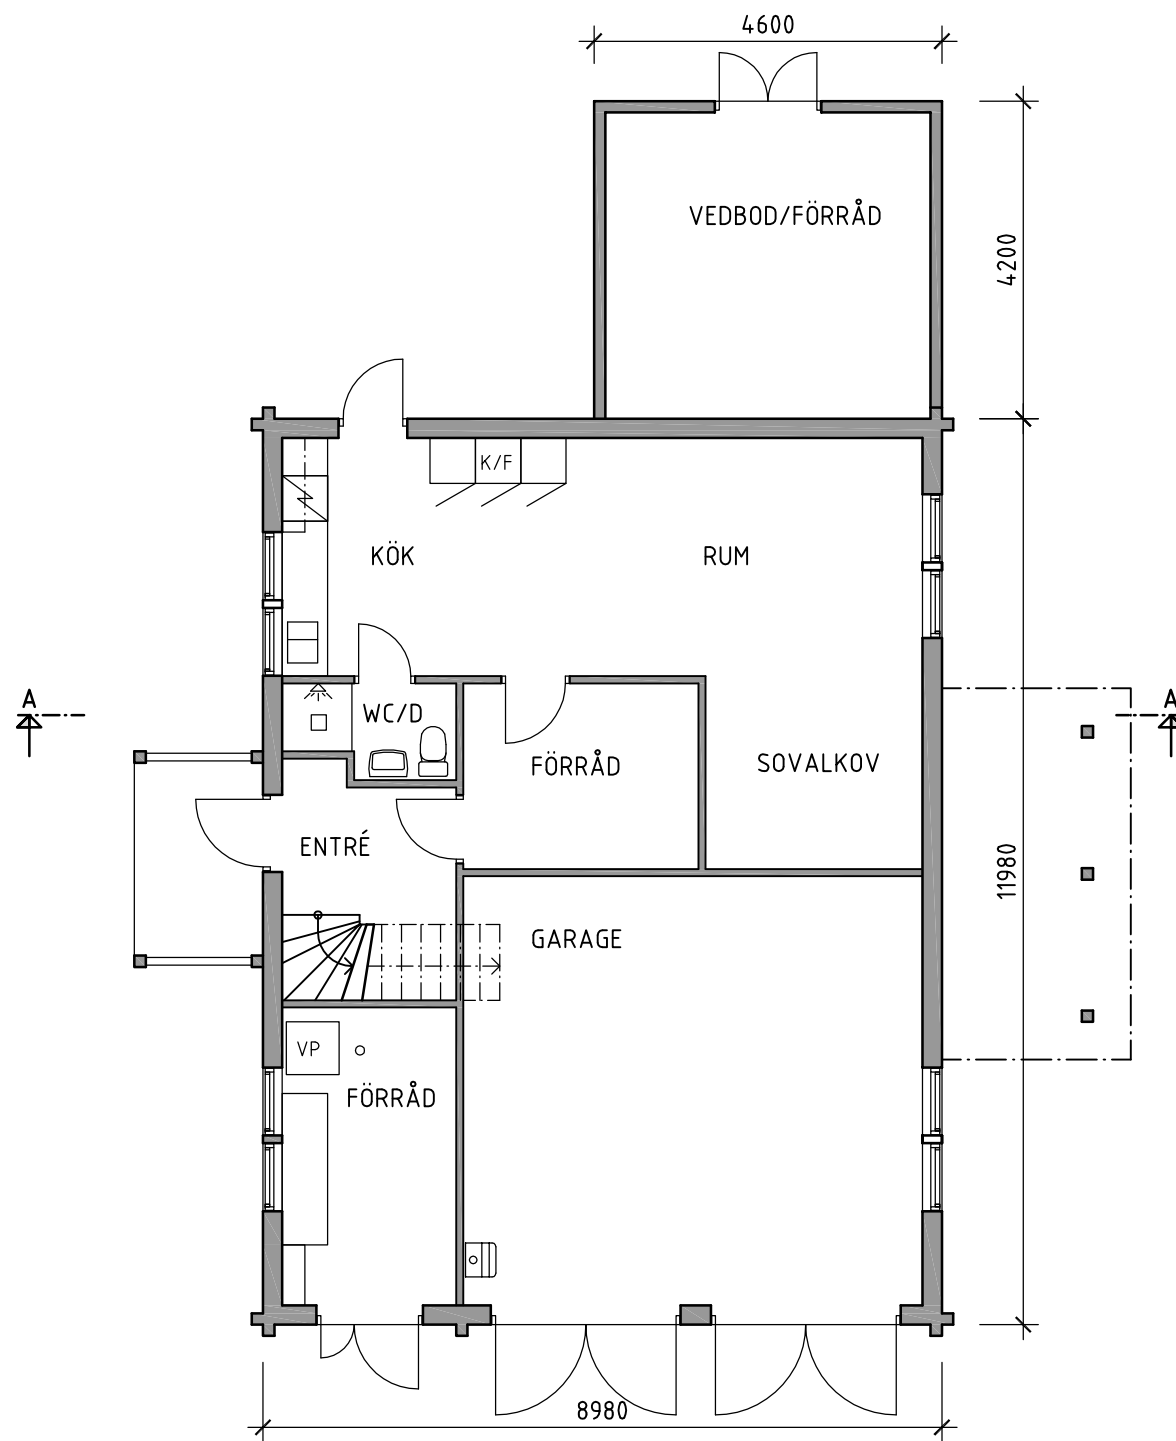


MARKPLAN

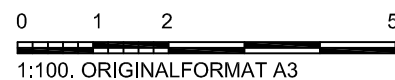


Byggprojektering
BPRP
Rolf Pettersson
Fatburs Kvarngata 20. 118 64 Stockholm
070-658 77 68. rip@bprp.se

RELATIONSHANDLING

Villa Bråvalla
Värmdö kommun
Annexet
Markplan

SKALA: 1:100

BET	ÄNDRING AVSER	SIGN	DATUM
UPPDRAG NR		HANDLAGGARE Rolf Pettersson	
RITAD AV RIP		ANSVARIG B. EIDHAGEN	
DATUM 2011-06-23			
NUMMER A300:301			BET

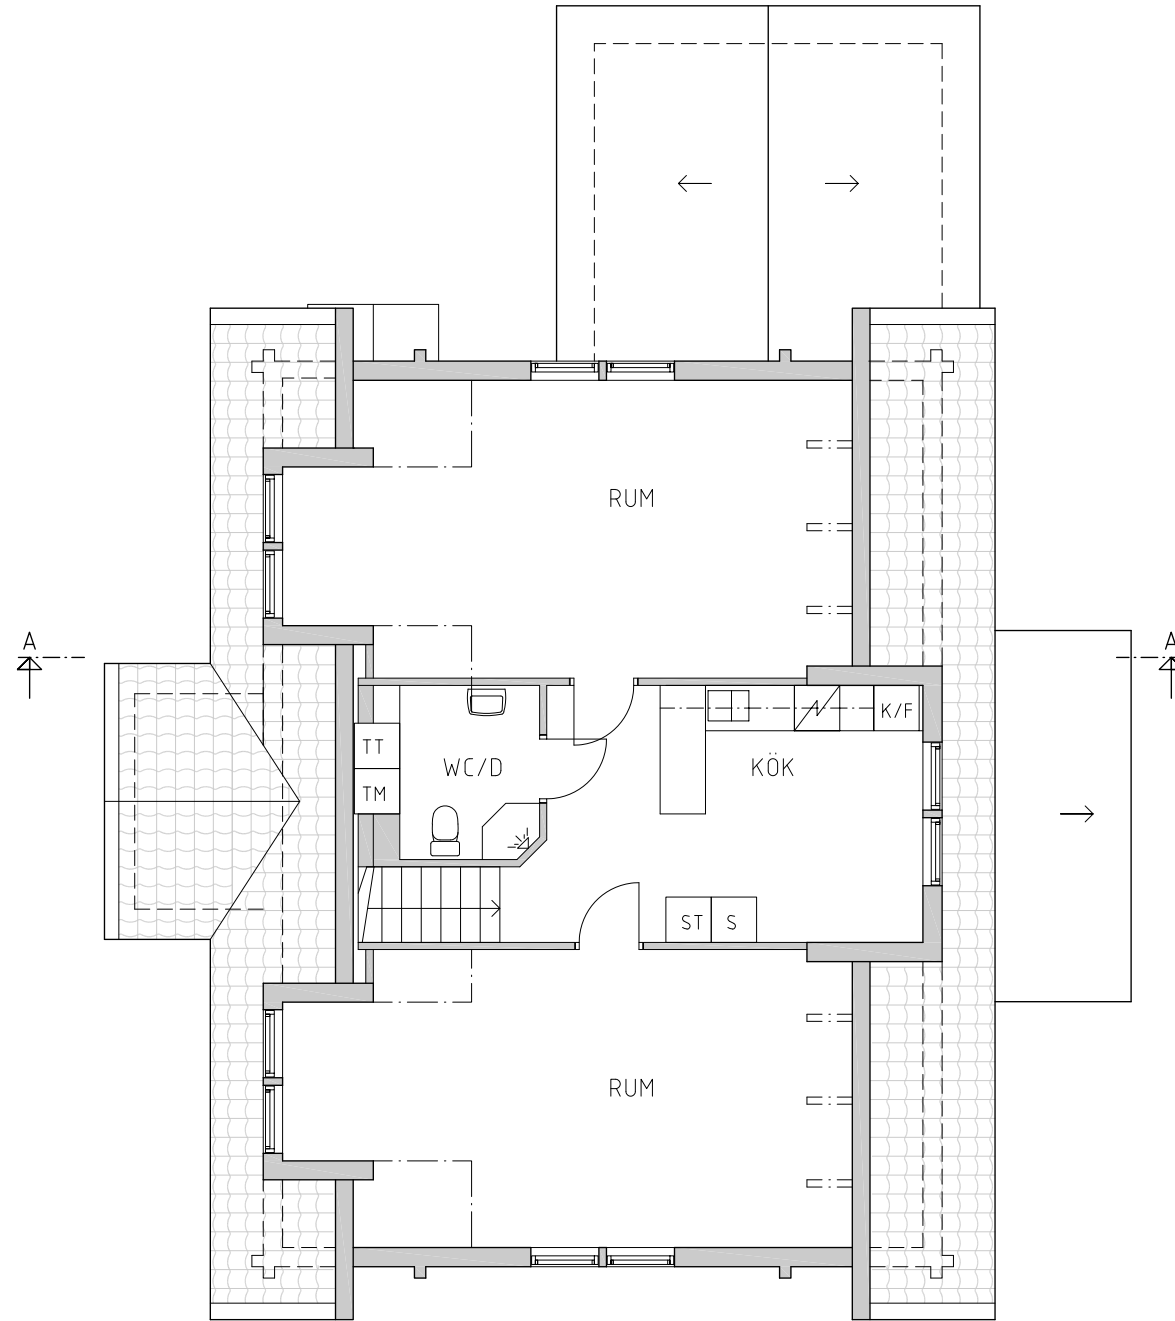

VÅNING 1 TR.



Byggprojektering
BPRP
Rolf Pettersson



Fatburs Kvarngata 20. 118 64 Stockholm
070-658 77 68. rip@bprp.se

RELATIONSHANDLING


Villa Bråvalla
Värmdö kommun
Annexet
Våning 1 tr.

SKALA: 1:100

BET	ÄNDRING AVSER	SIGN	DATUM
UPPDRAG NR	HANDLAGGARE Rolf Pettersson		
RITAD AV RIP	ANSVARIG B. EIDHAGEN		
DATUM 2011-06-23			
NUMMER A300:302	BET		

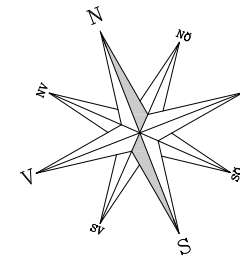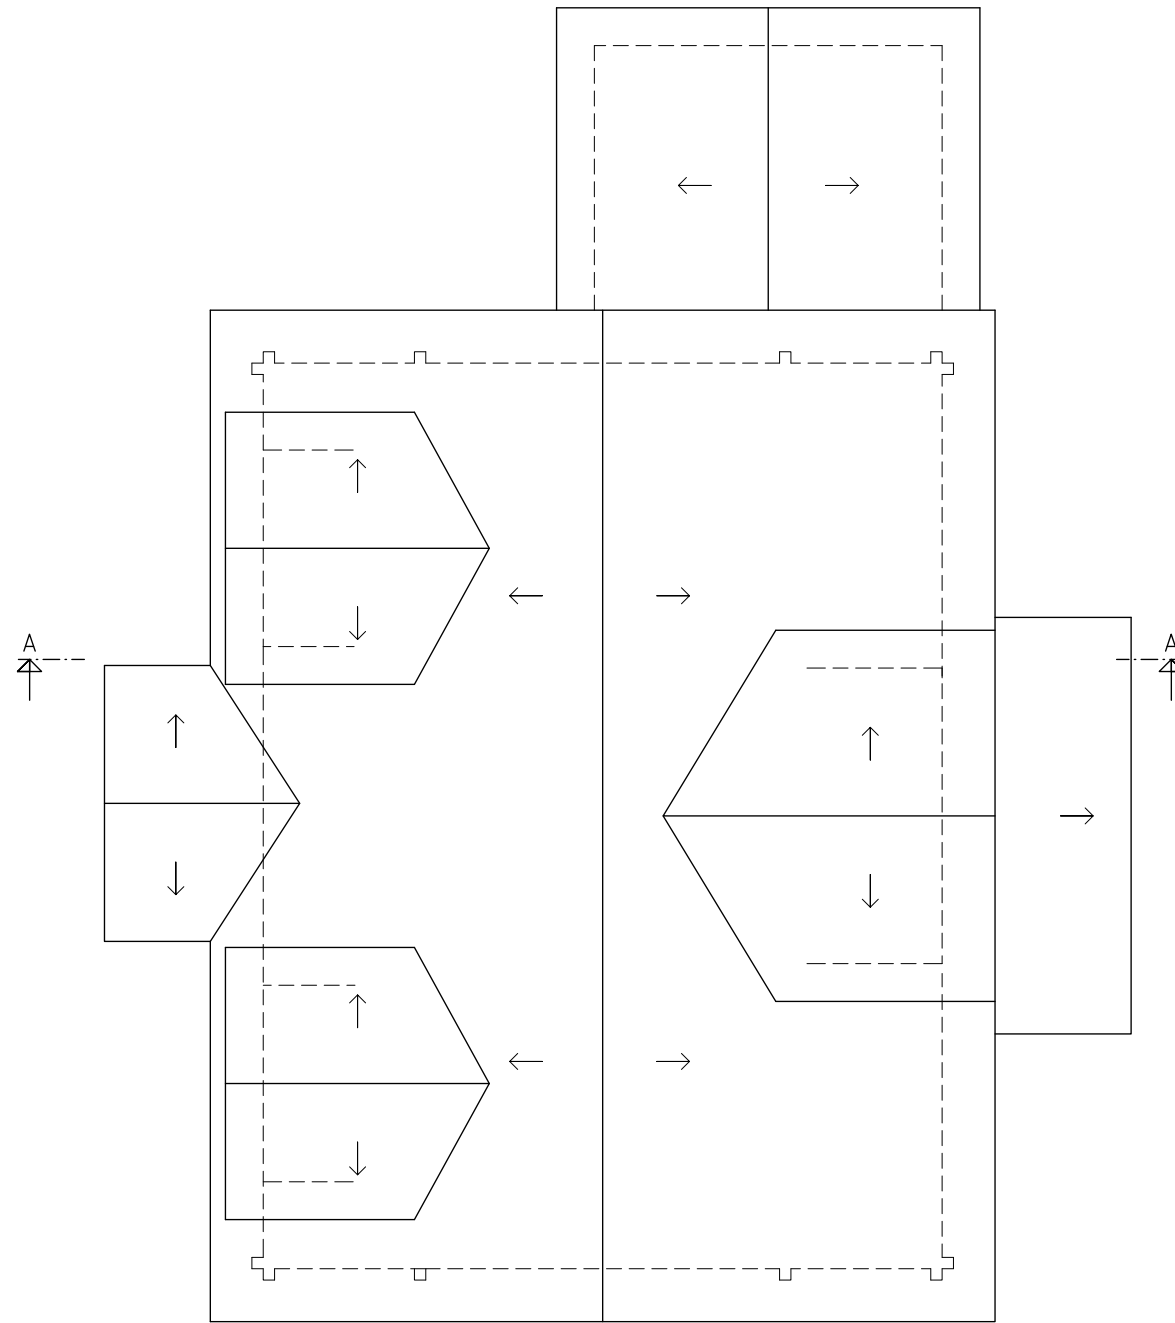

TAKPLAN

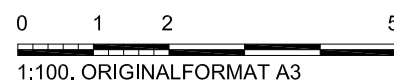

Byggprojektering
BPRP
Rolf Pettersson

Fatburs Kvarngata 20. 118 64 Stockholm
070-658 77 68. rip@bprp.se

RELATIONSHANDLING

Villa Bråvalla
Värmdö kommun
Annexet
Takplan

SKALA: 1:100

BET	ÄNDRING AVSER	SIGN	DATUM
UPPDRAG NR		HANDLAGGARE Rolf Pettersson	
RITAD AV RIP		ANSVARIG B. EIDHAGEN	
DATUM 2011-06-23			
NUMMER A300:303			BET



FASAD MOT SÖDER




FASAD MOT VÄSTER



FASAD MOT NORR



FASAD MOT ÖSTER

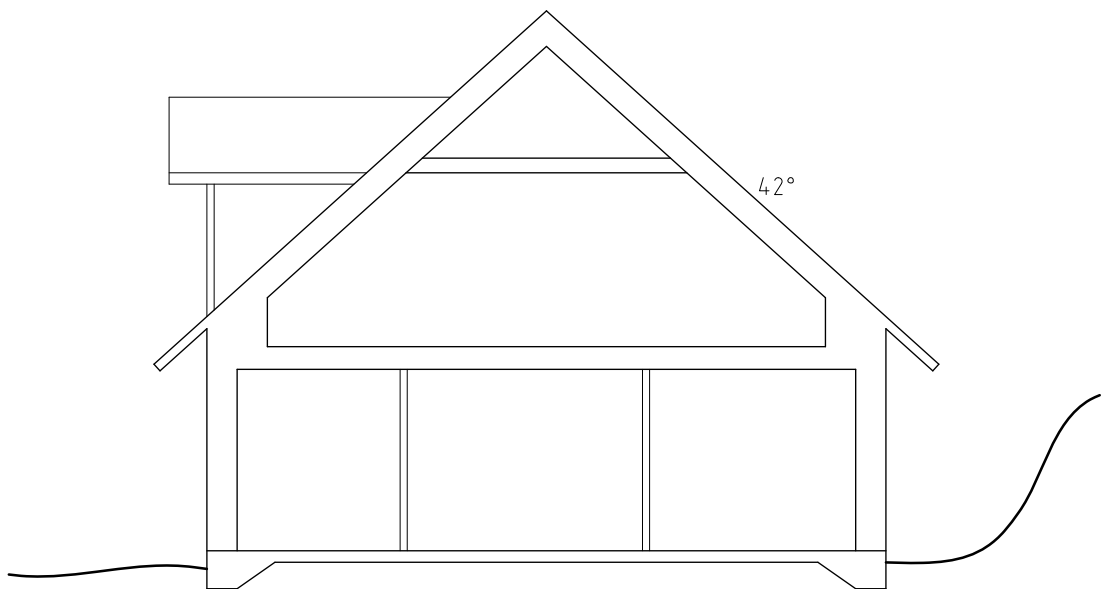

SEKTION A-A



Byggprojektering
BPRP
Rolf Pettersson
Fatburs Kvarngata 20. 118 64 Stockholm
070-658 77 68. rip@bprp.se

RELATIONSHANDLING

Villa Bråvalla
Värmdö kommun
Annexet
Fasader och sektion A-A

SKALA: 1:100

BET	ÄNDRING AVSER	SIGN	DATUM
UPPDRAG NR	HANDLAGGARE		
	Rolf Pettersson		
RITAD AV	ANSVARIG		
RIP	B. EIDHAGEN		
DATUM			
2011-06-23			
NUMMER			
A300:311			
			BET