

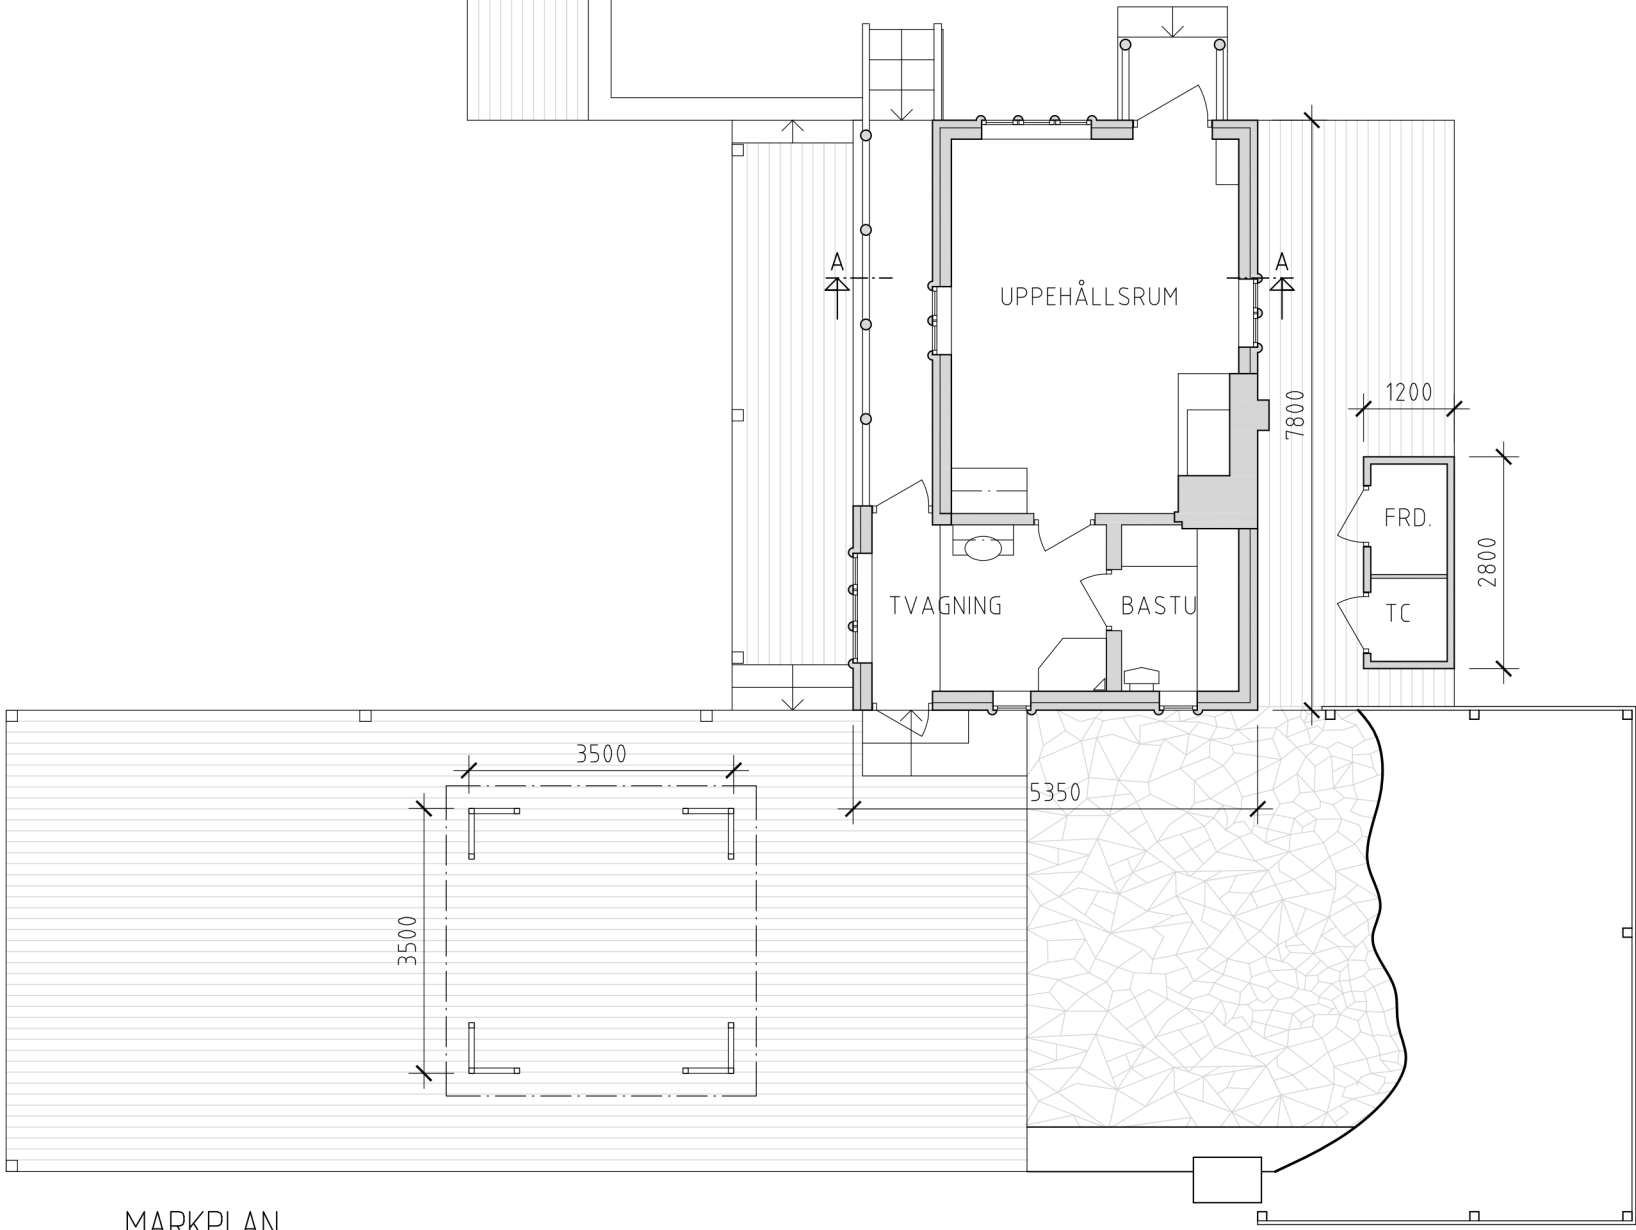


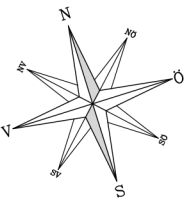

MARKPLAN

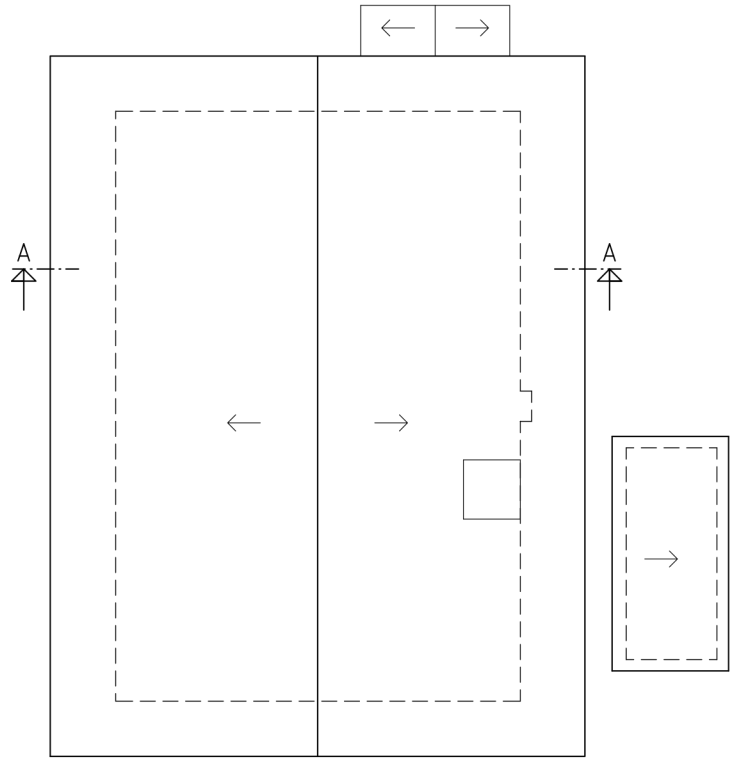

TAKPLAN


RELATIONSHANDLING

Byggprojektering
BPRP
Rolf Pettersson
Fatburs Kvarngata 20. 118 64 Stockholm
070-658 77 68. rip@bprp.se


Villa Bråvalla
Värmdö kommun
Sjöstugan.
Markplan och takplan

SKALA: 1:100


BET	ÄNDRING AVSER	SIGN	DATUM
UPPDRAG NR	HANDLAGGARE		
	Rolf Pettersson		
RITAD AV	ANSVARIG		
RIP	B. EIDHAGEN		
DATUM			
2011-06-23			
NUMMER			
A300:601			

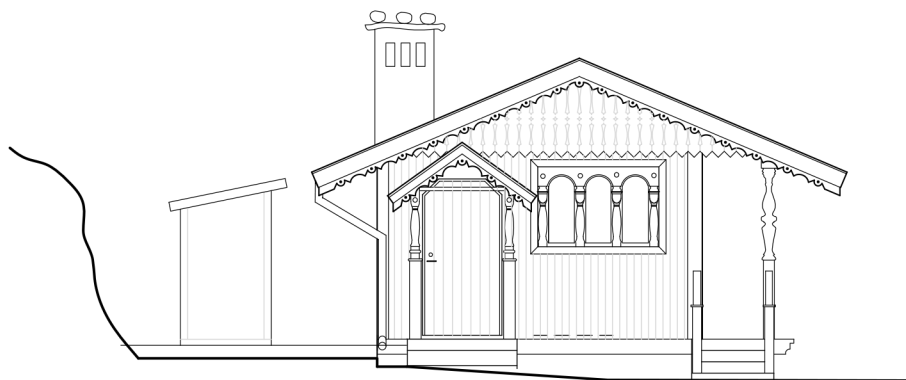


FASAD MOT NORR

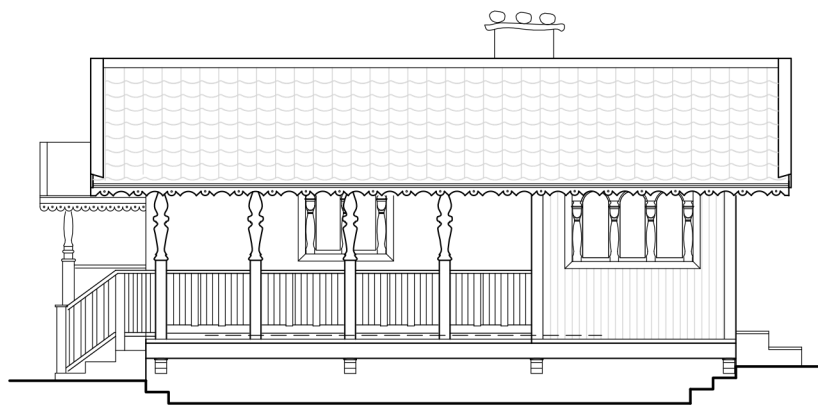


FASAD MOT VÄSTER

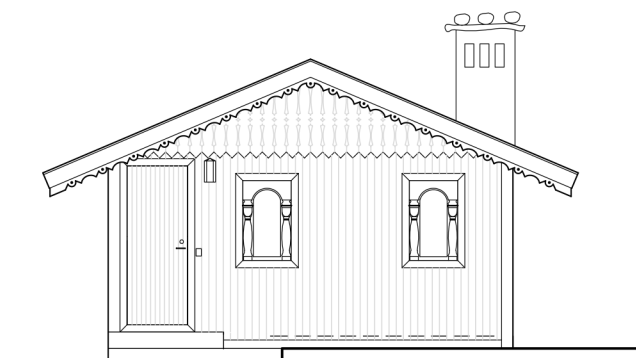


FASAD MOT SÖDER

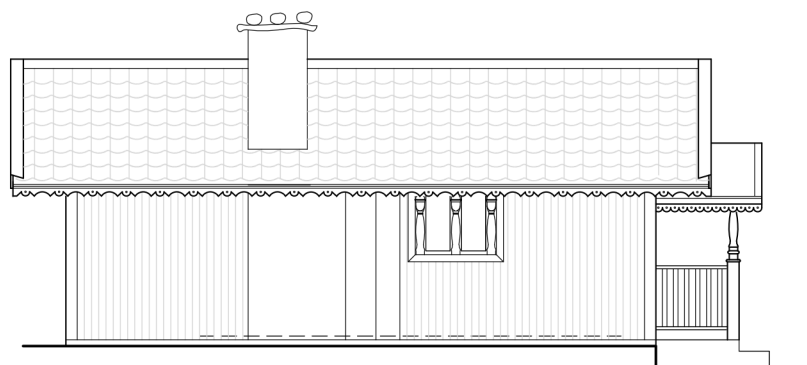

FASAD MOT ÖSTER

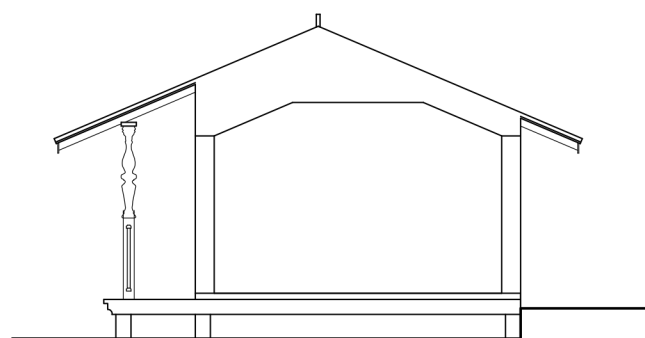

SEKTION A-A

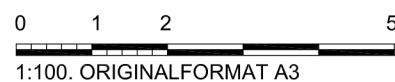

Byggprojektering
BPRP
Rolf Pettersson
Fatburs Kvarngata 20. 118 64 Stockholm
070-658 77 68. rip@bprp.se

RELATIONSHANDLING

Villa Bråvalla
Värmdö kommun
Sjöstugan.
Fasader och sektion

SKALA: 1:100

BET	ÄNDRING AVSER	SIGN	DATUM
UPPDRAG NR	HANDLAGGARE Rolf Pettersson		
RITAD AV RIP	ANSVARIG B. EIDHAGEN		
DATUM 2011-06-23			
NUMMER A300:602			BET