


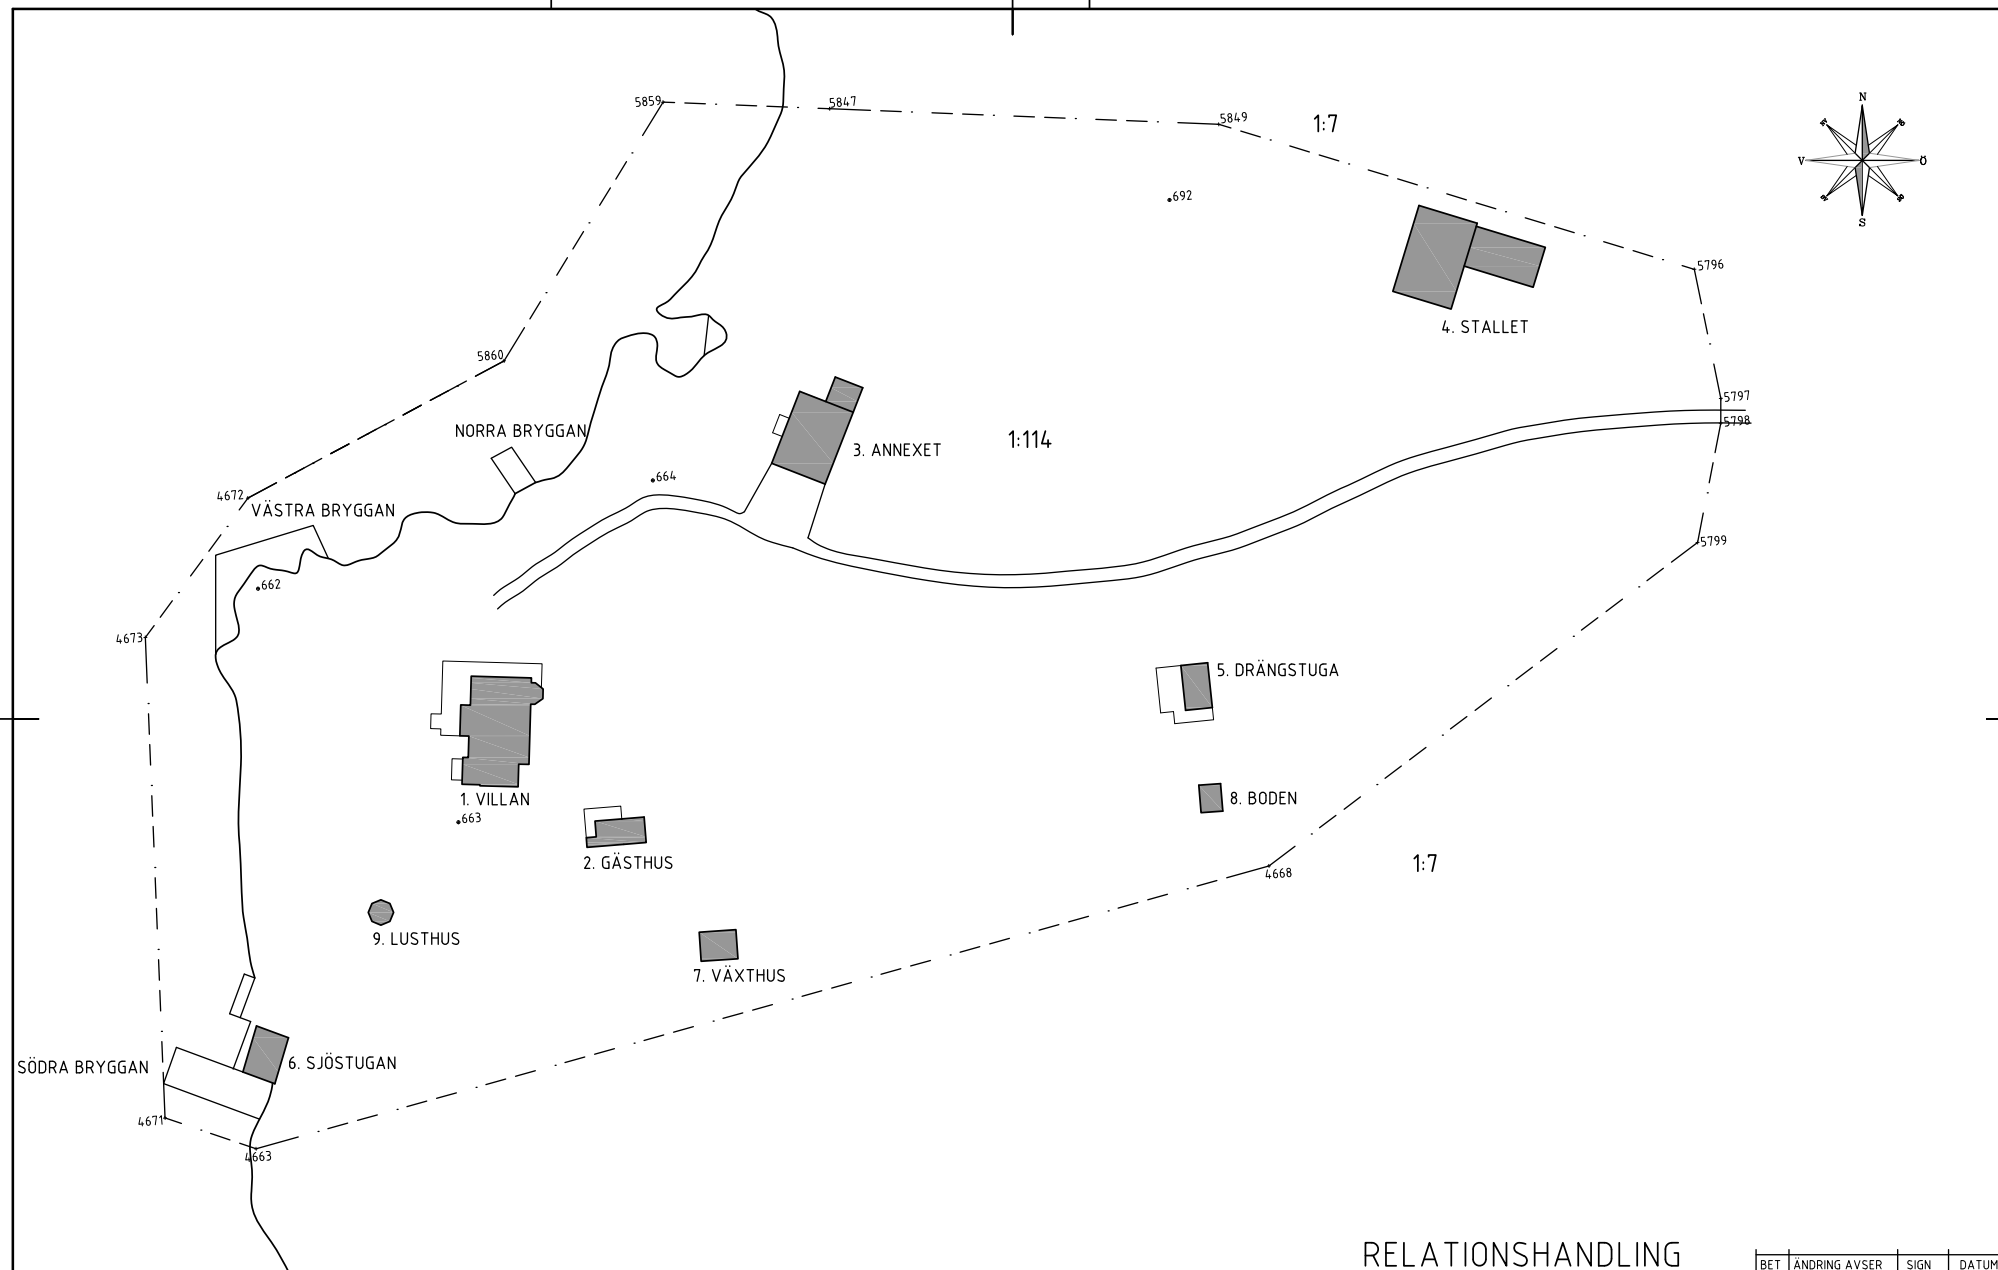

SITUATIONSPLAN

0 2 10 20 40
1:800. ORIGINALFORMAT A3

RELATIONSHANDLING

Byggprojektering
BPRP
Rolf Pettersson
Fatburs Kvarngata 20. 118 64 Stockholm
070-658 77 68. rlp@bprp.se

Villa Bråvalla

Värmdö kommun

Situationsplan

SKALA: 1:800

BET	ÄNDRING AVSER	SIGN	DATUM
UPPDRAG NR	HANDLAGGARE Rolf Pettersson		
RITAD AV RIP	ANSVARIG B. EIDHAGEN		
DATUM 2011-06-23			
NUMMER A300:001	BET		