


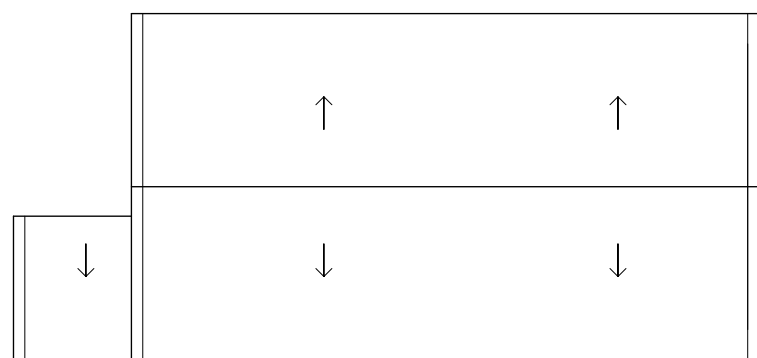


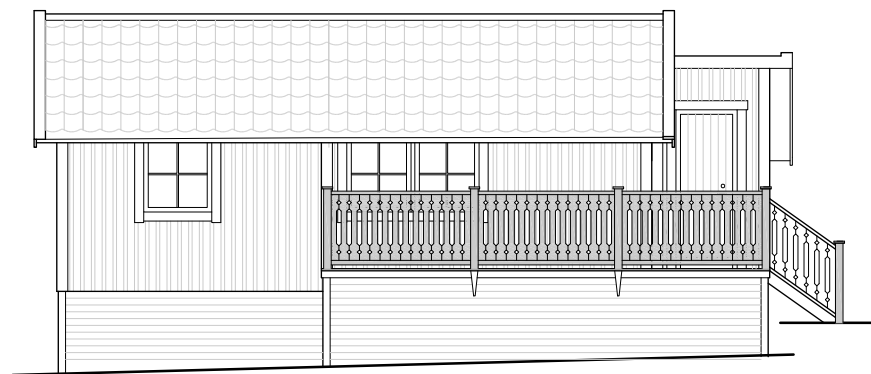


TAKPLAN

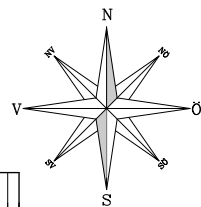


FASAD MOT NORR

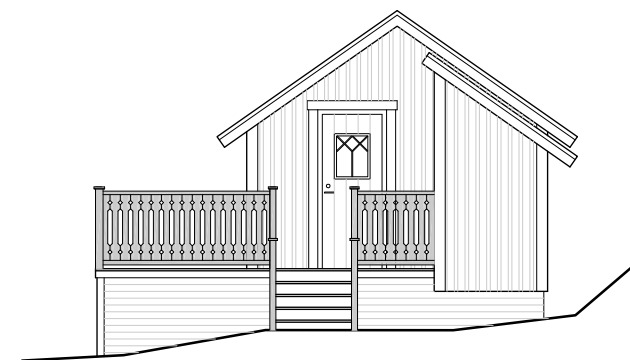


FASAD MOT VÄSTER

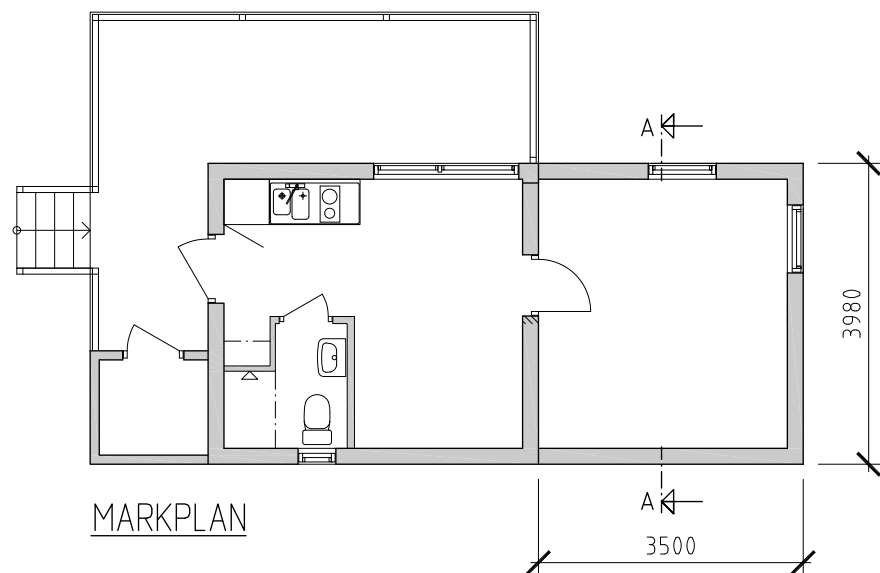


MARKPLAN

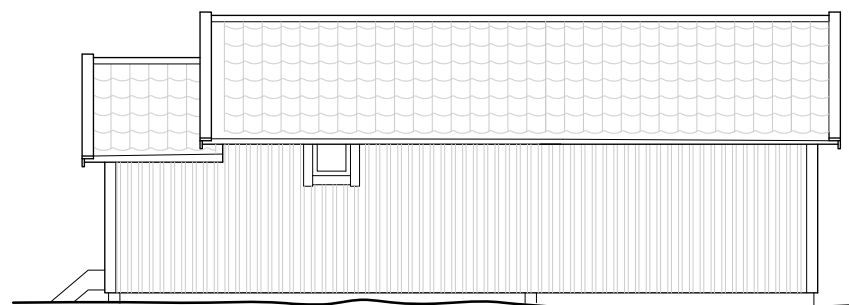


FASAD MOT SÖDER

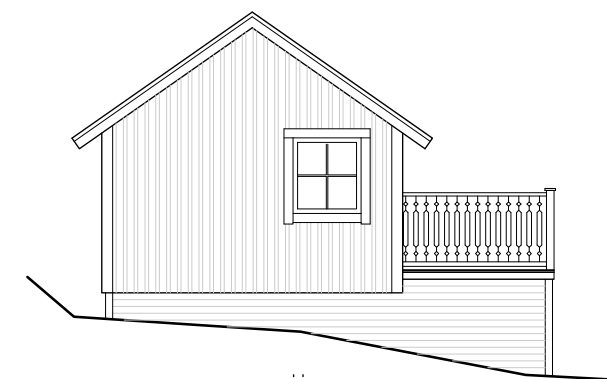

FASAD MOT ÖSTER

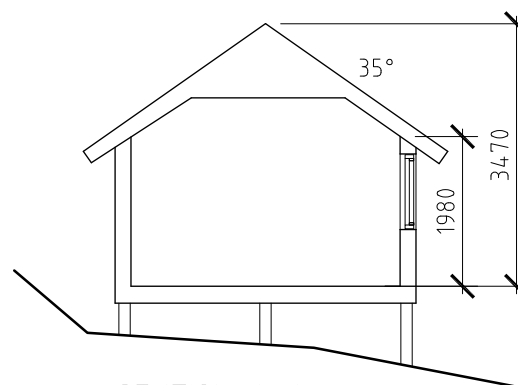

SEKTION A-A

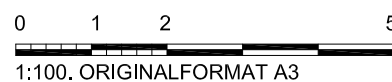

Byggprojektering
BPRP
Rolf Pettersson

Fatburs Kvarngata 20. 118 64 Stockholm
070-658 77 68. rip@bprp.se

RELATIONSHANDLING

Villa Bråvalla

Värmdö kommun
Gästhus. Tillbyggnad. Markplan,
takplan, fasader och sektion

SKALA: 1:100

BET	ÄNDRING AVSER	SIGN	DATUM
UPPDRAG NR	HANDLAGGARE		
	Rolf Pettersson		
RITAD AV	ANSVARIG		
RIP	B. EIDHAGEN		
DATUM			
2011-06-23			
NUMMER			
A300:201			
			BET